


专业名称	日期	专业名称	日期
建筑给水排水工程		暖通空调工程	
结构工程		电气工程	



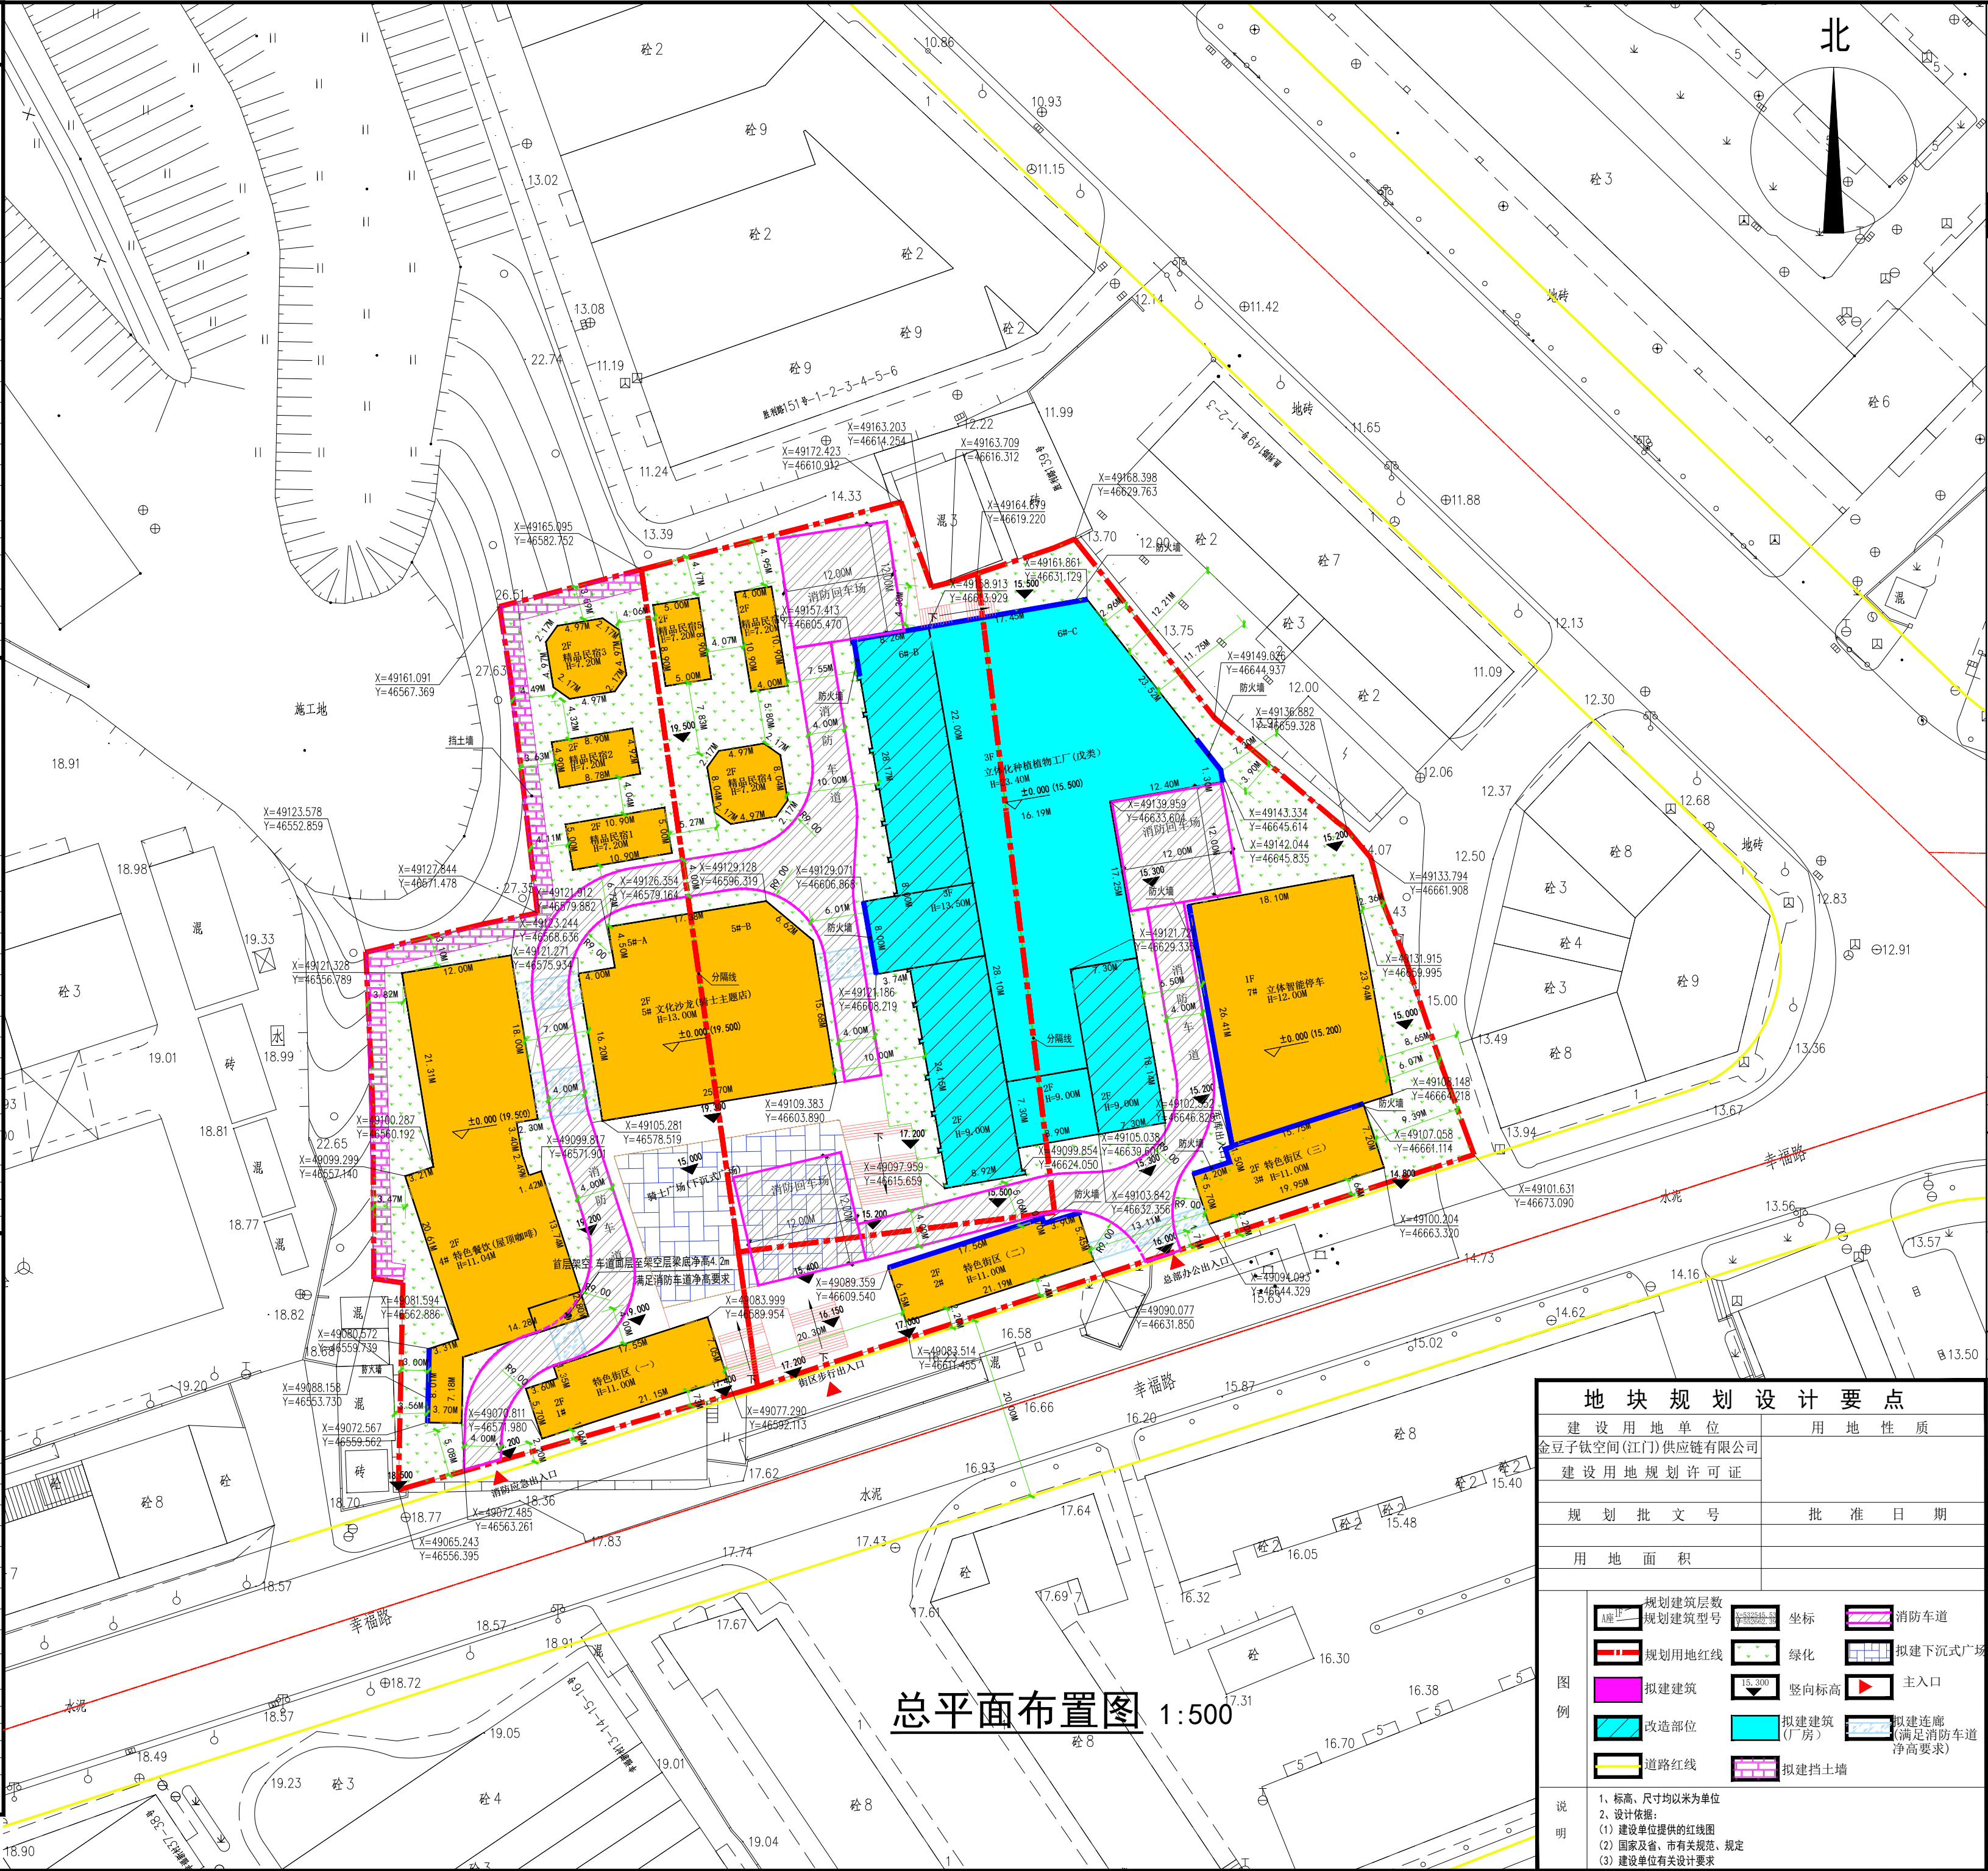


江西昌南建设集团有限公司  
设计证书编号: A136008106  
建筑行业甲级  
(建筑工程、人防工程)

JIANGXI CHANG NIAN  
CONSTRUCTION GROUP CO., LTD.

2025.11	A	报建
日期	版本号	版本号说明

出图专用章 工程竣工图设计文件出图专用章

单位: 江西昌南建设集团有限公司  
 资质范围: 建筑行业  
 (建筑工程、人防工程)  
 资质级别: 甲 级  
 资质证书号: A136008106  
 编号: 01082  
 有效期至2028年12月

审 定 人	张 洁 明	
审 核 人	汪 洪	
项目负责人	汪 洪	
专业负责人	汪洪   张洁明	
校 对	张 辉	
设 计	熊 艳 红	

建设单位	江门市蓬江区新光电器厂 江门市蓬江区华达实业公司 江门市蓬江区新光化工喷漆厂
项目名称	TiDe·M钛空间供应链(江门) 智慧科技产业园总部项目
子项名称	总图
工程代号	

图 纸 名 称	规划总平面图		
专 业	建 筑	子 项 号	
设 计 阶 段	报 建	图 号	
版 本 号	A	比 例	1:500

图 纸 规 格	A2	日 期	2025.11
图纸未盖本院出图专用章施工无效			